


Copyright (c) 2015 ZENRIN CO., LTD. (Z15BB第15491号)

案内図1/20000

完成図
2018年12月1日



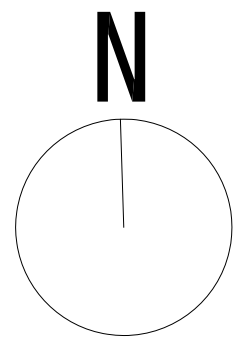

完成図
2018年12月1日

資格／番号	記名	捺印	製 図	検 査	納品検査
代表 設計者 一級建築士 第274763号	佐藤 利也		2016.03.18	2016.03.25	2016.03.30
担 当 設計者 一級建築士 第274043号	清水 英俊				



訂 正

特 記

芳賀赤十字病院移転新築工事
(建築主体工事)

図面内容
2階平面図
縮尺 S=1/250 (A1) , S=1/500 (A3)

図面番号
1045
区分 建築意匠図

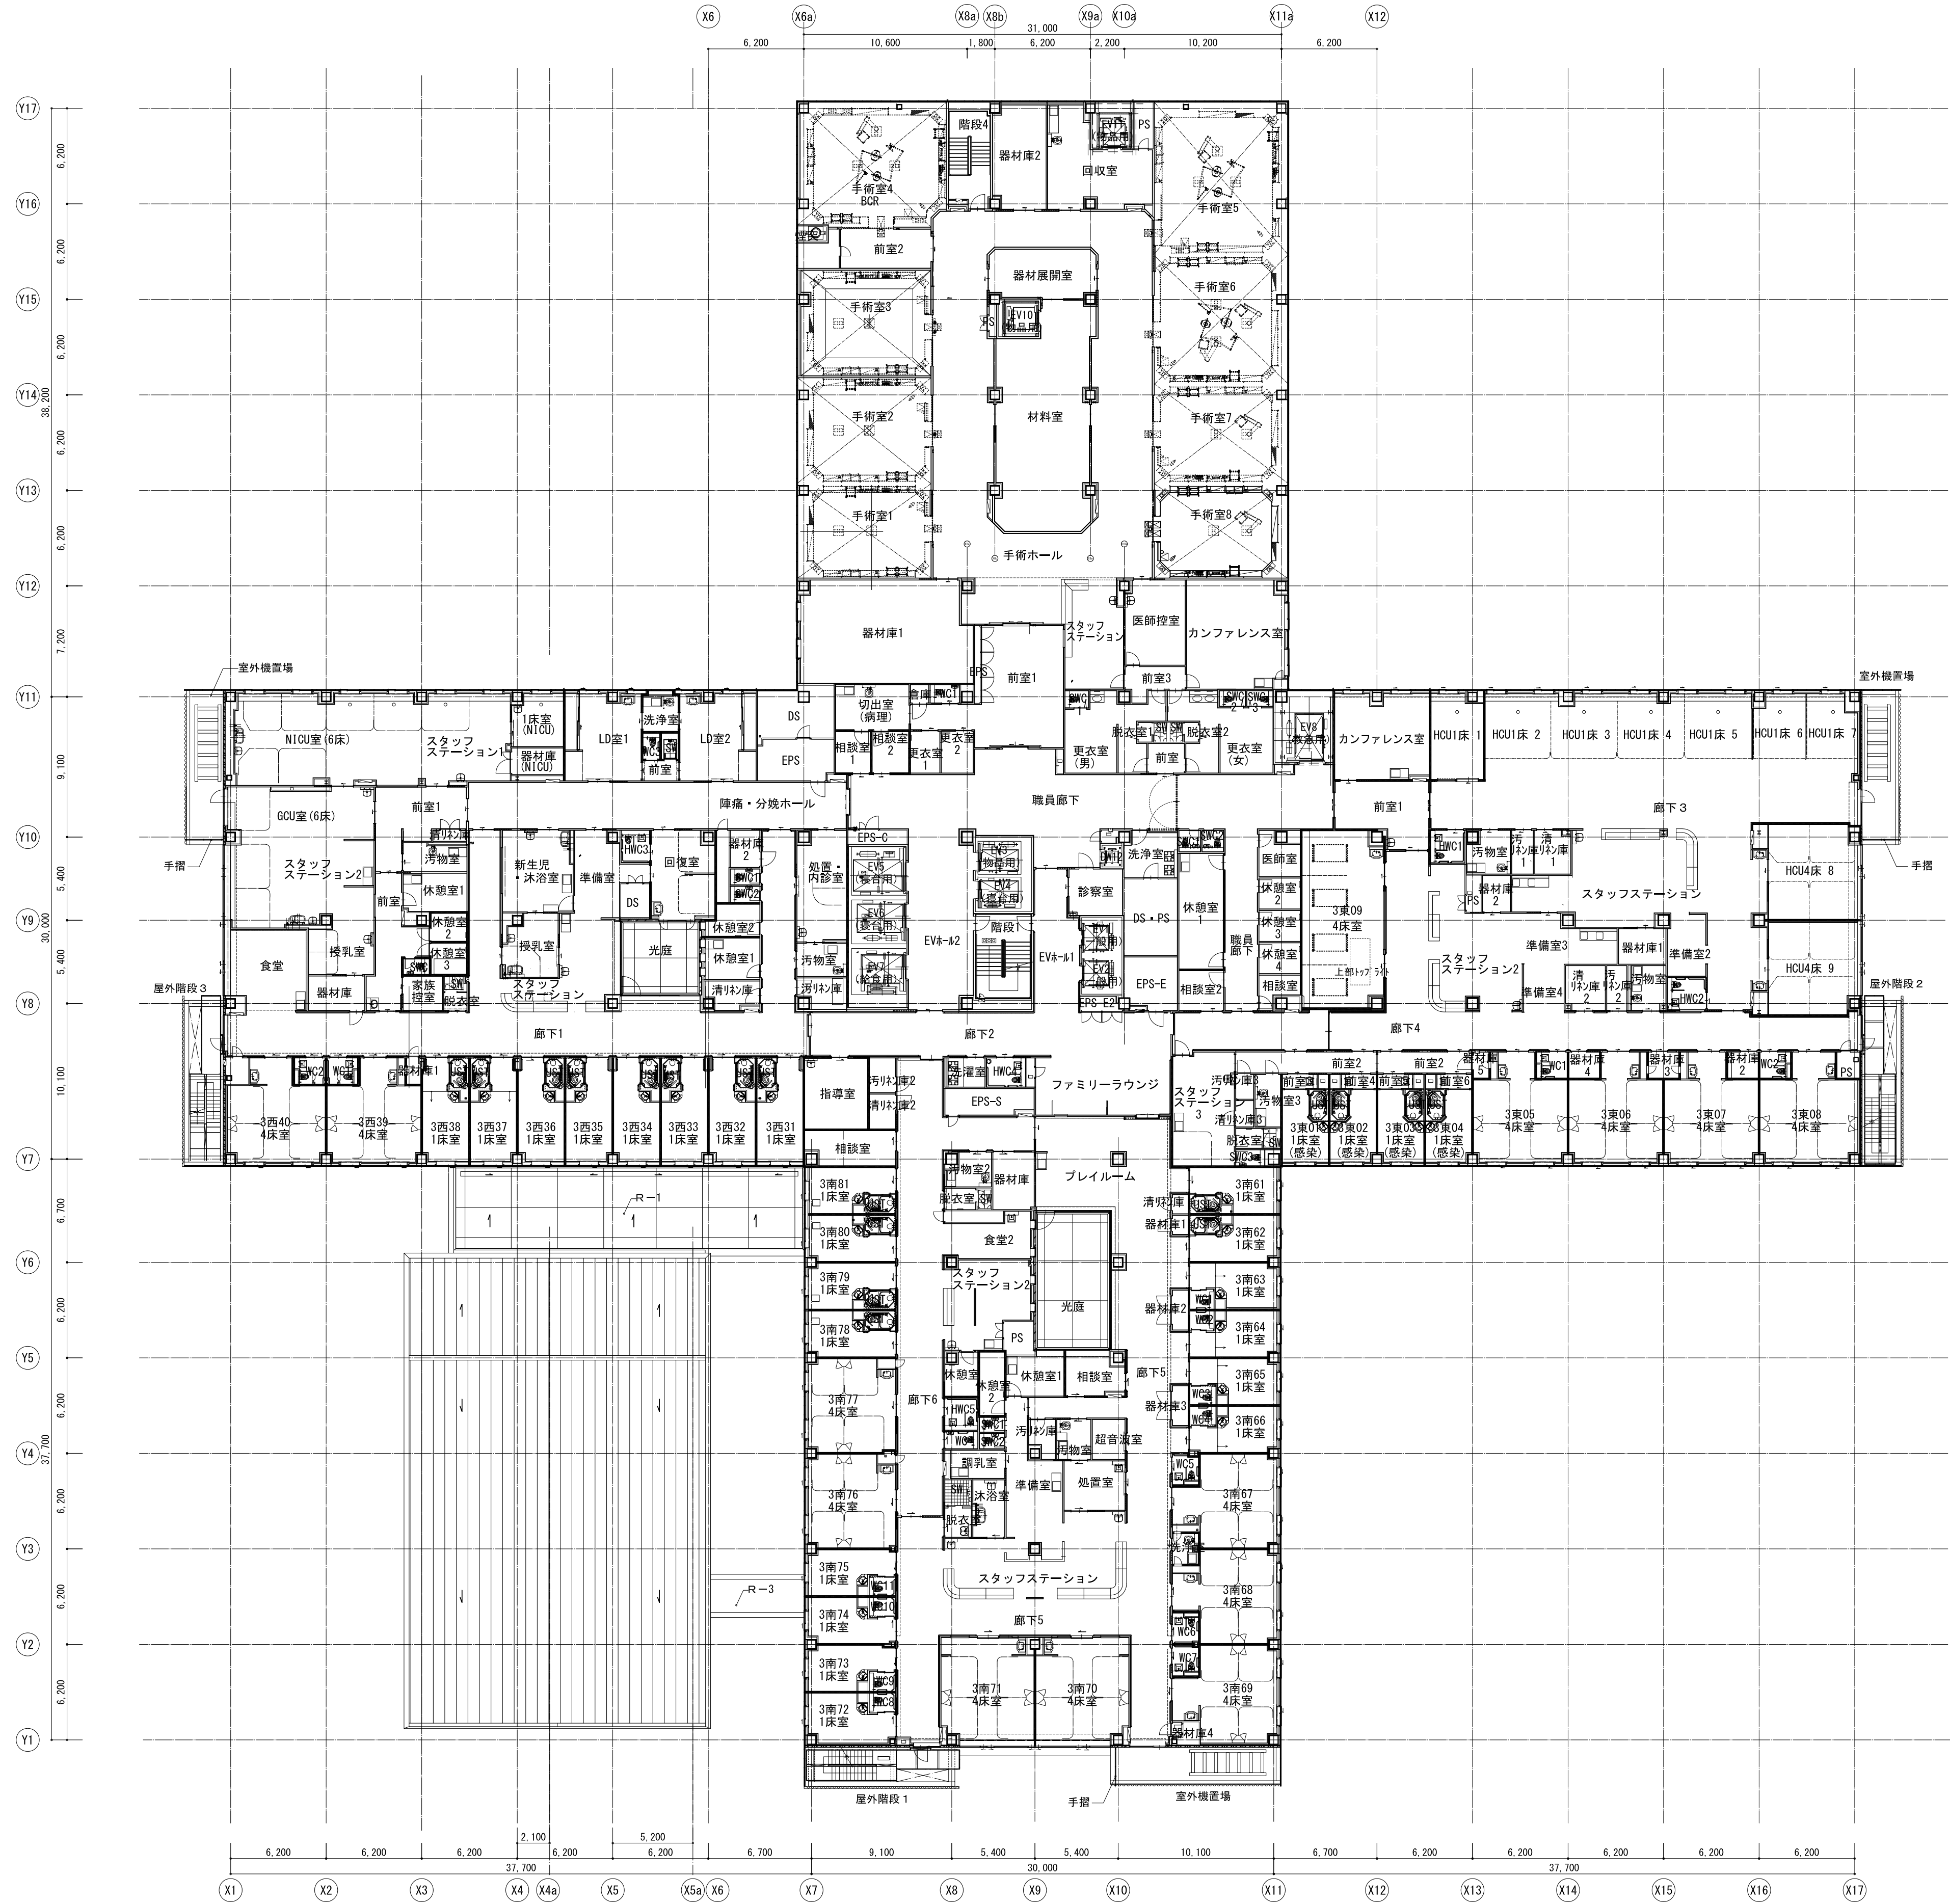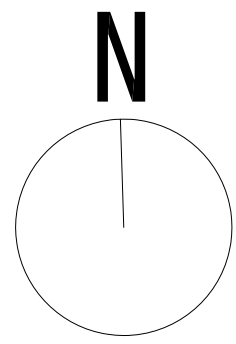

完成図
2018年12月1日



資格／番号	記名	捺印	製 図	校 図	納品検査
代表 設計者	一級建築士 第274763号	佐藤 利也	2016.03.18	2016.03.25	2016.03.30
担 当 設計者	一級建築士 第274043号	清水 英俊			

訂正	特記


芳賀赤十字病院移転新築工事
(建築主体工事)


図面内容
3階平面図
縮尺 S=1/250 (A1), S=1/500 (A3)


図面番号
1046
区分 建築意匠図

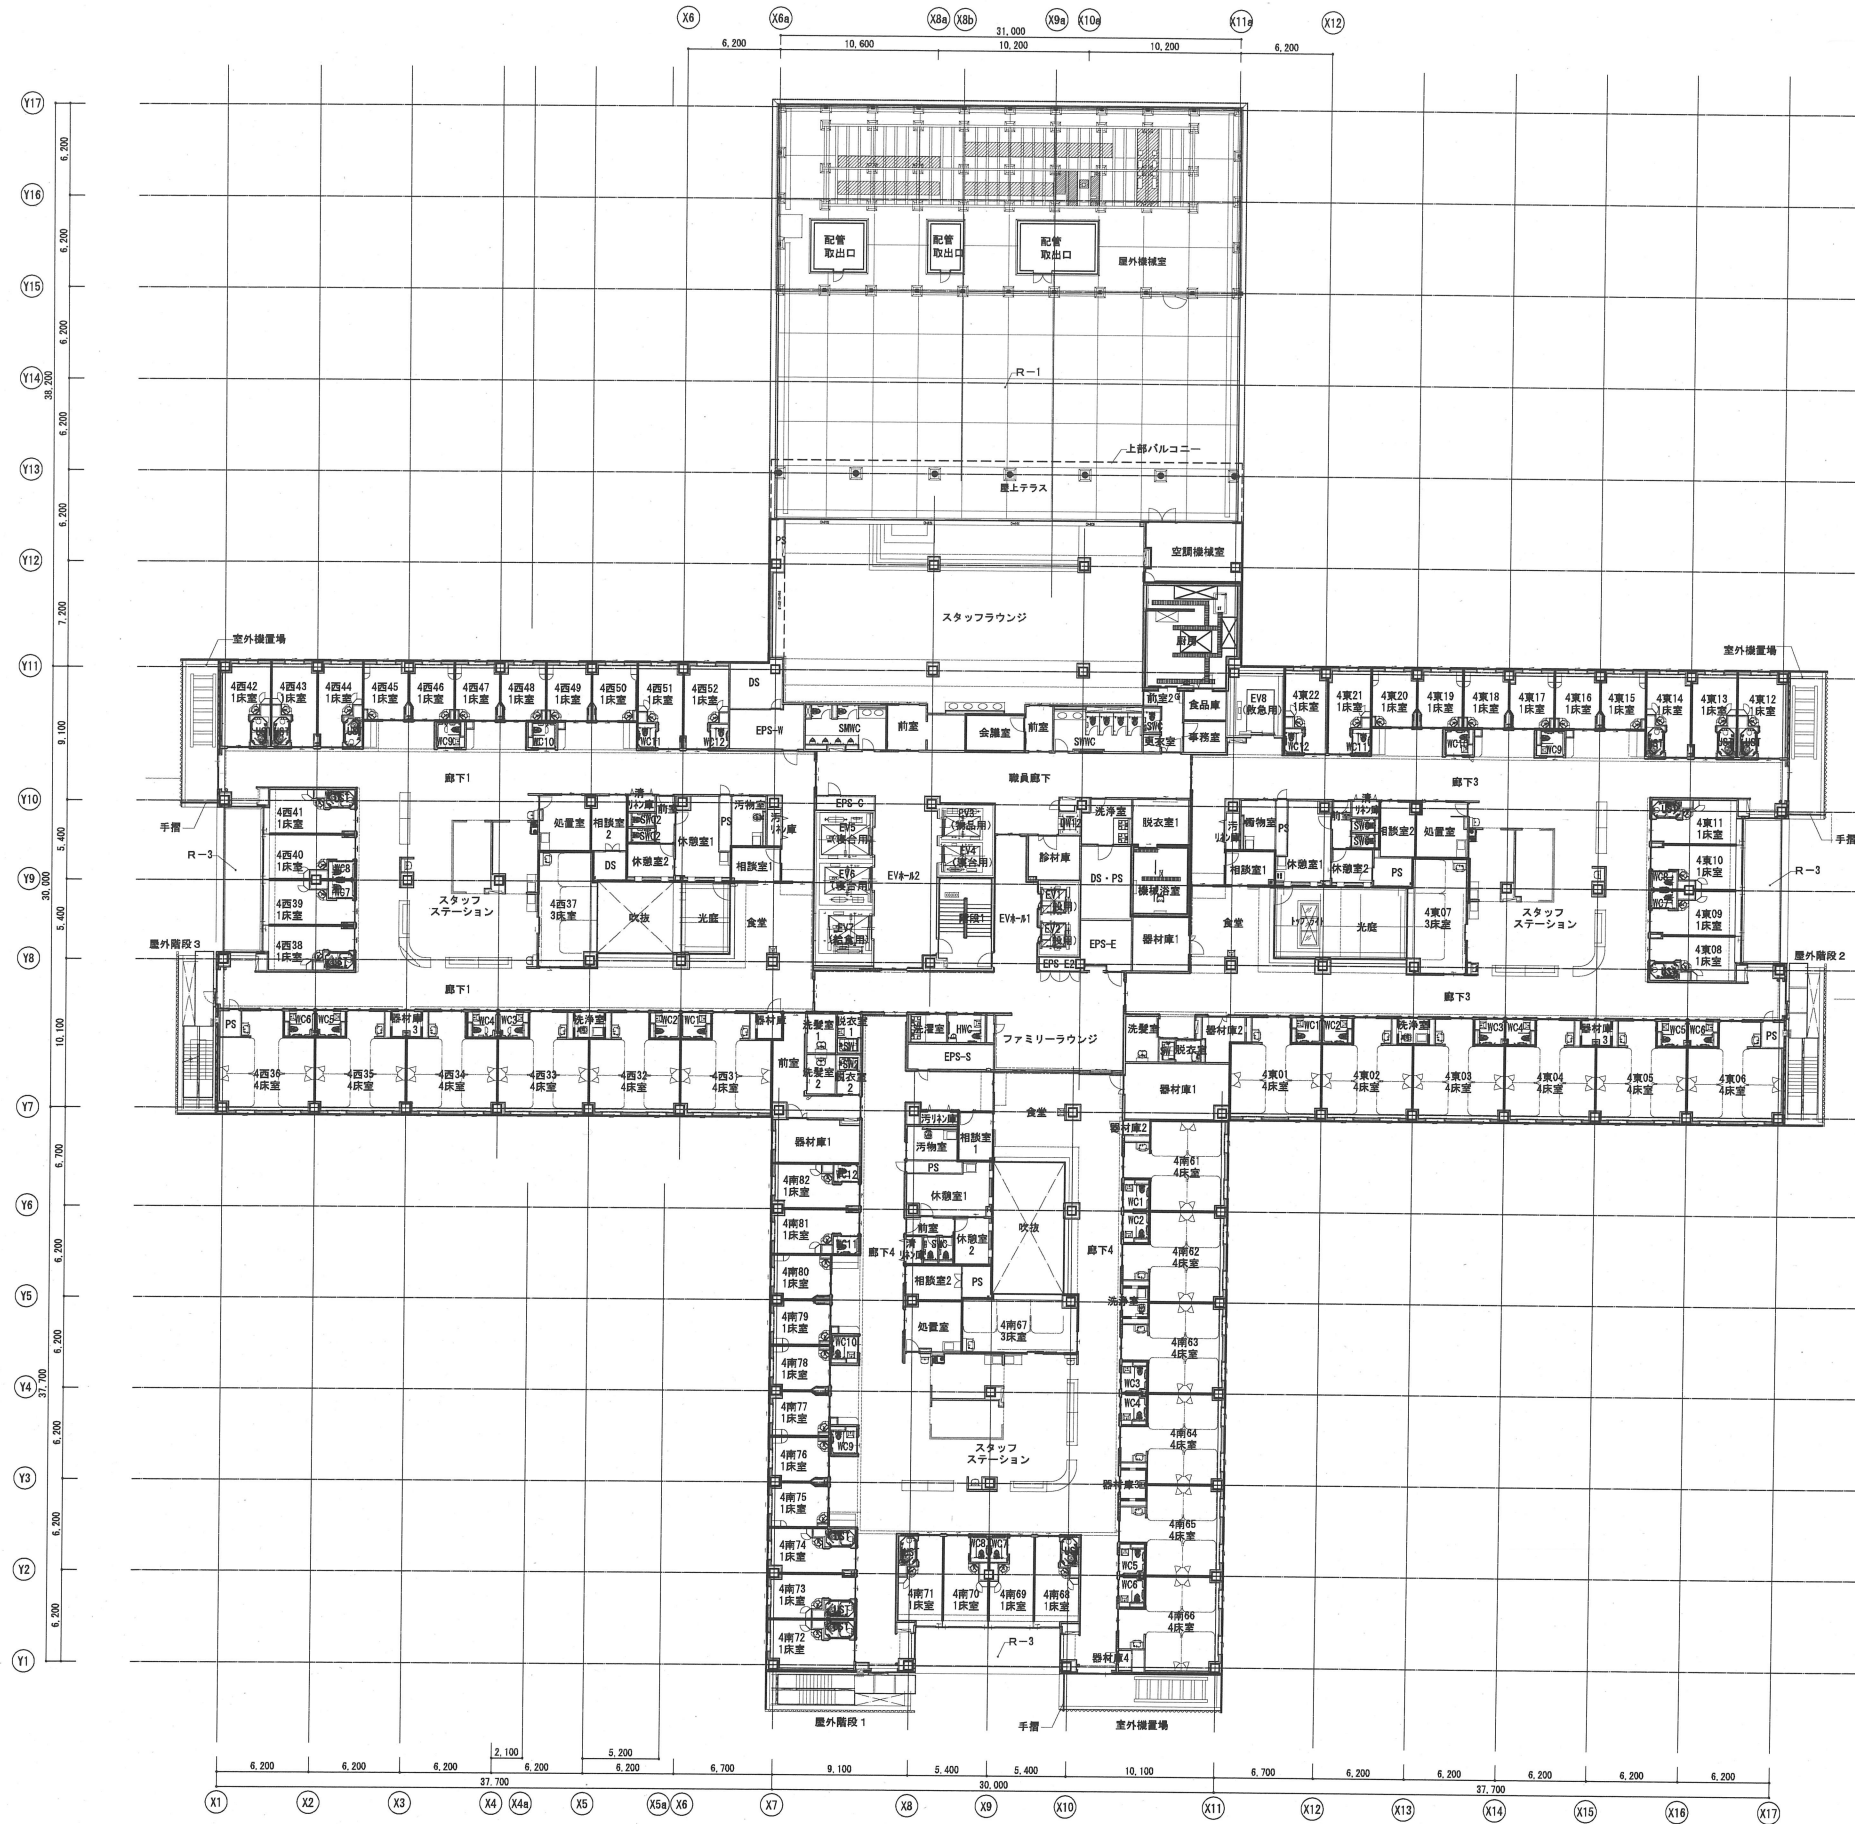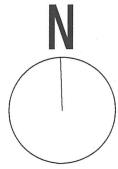

完成図
2018年12月1日

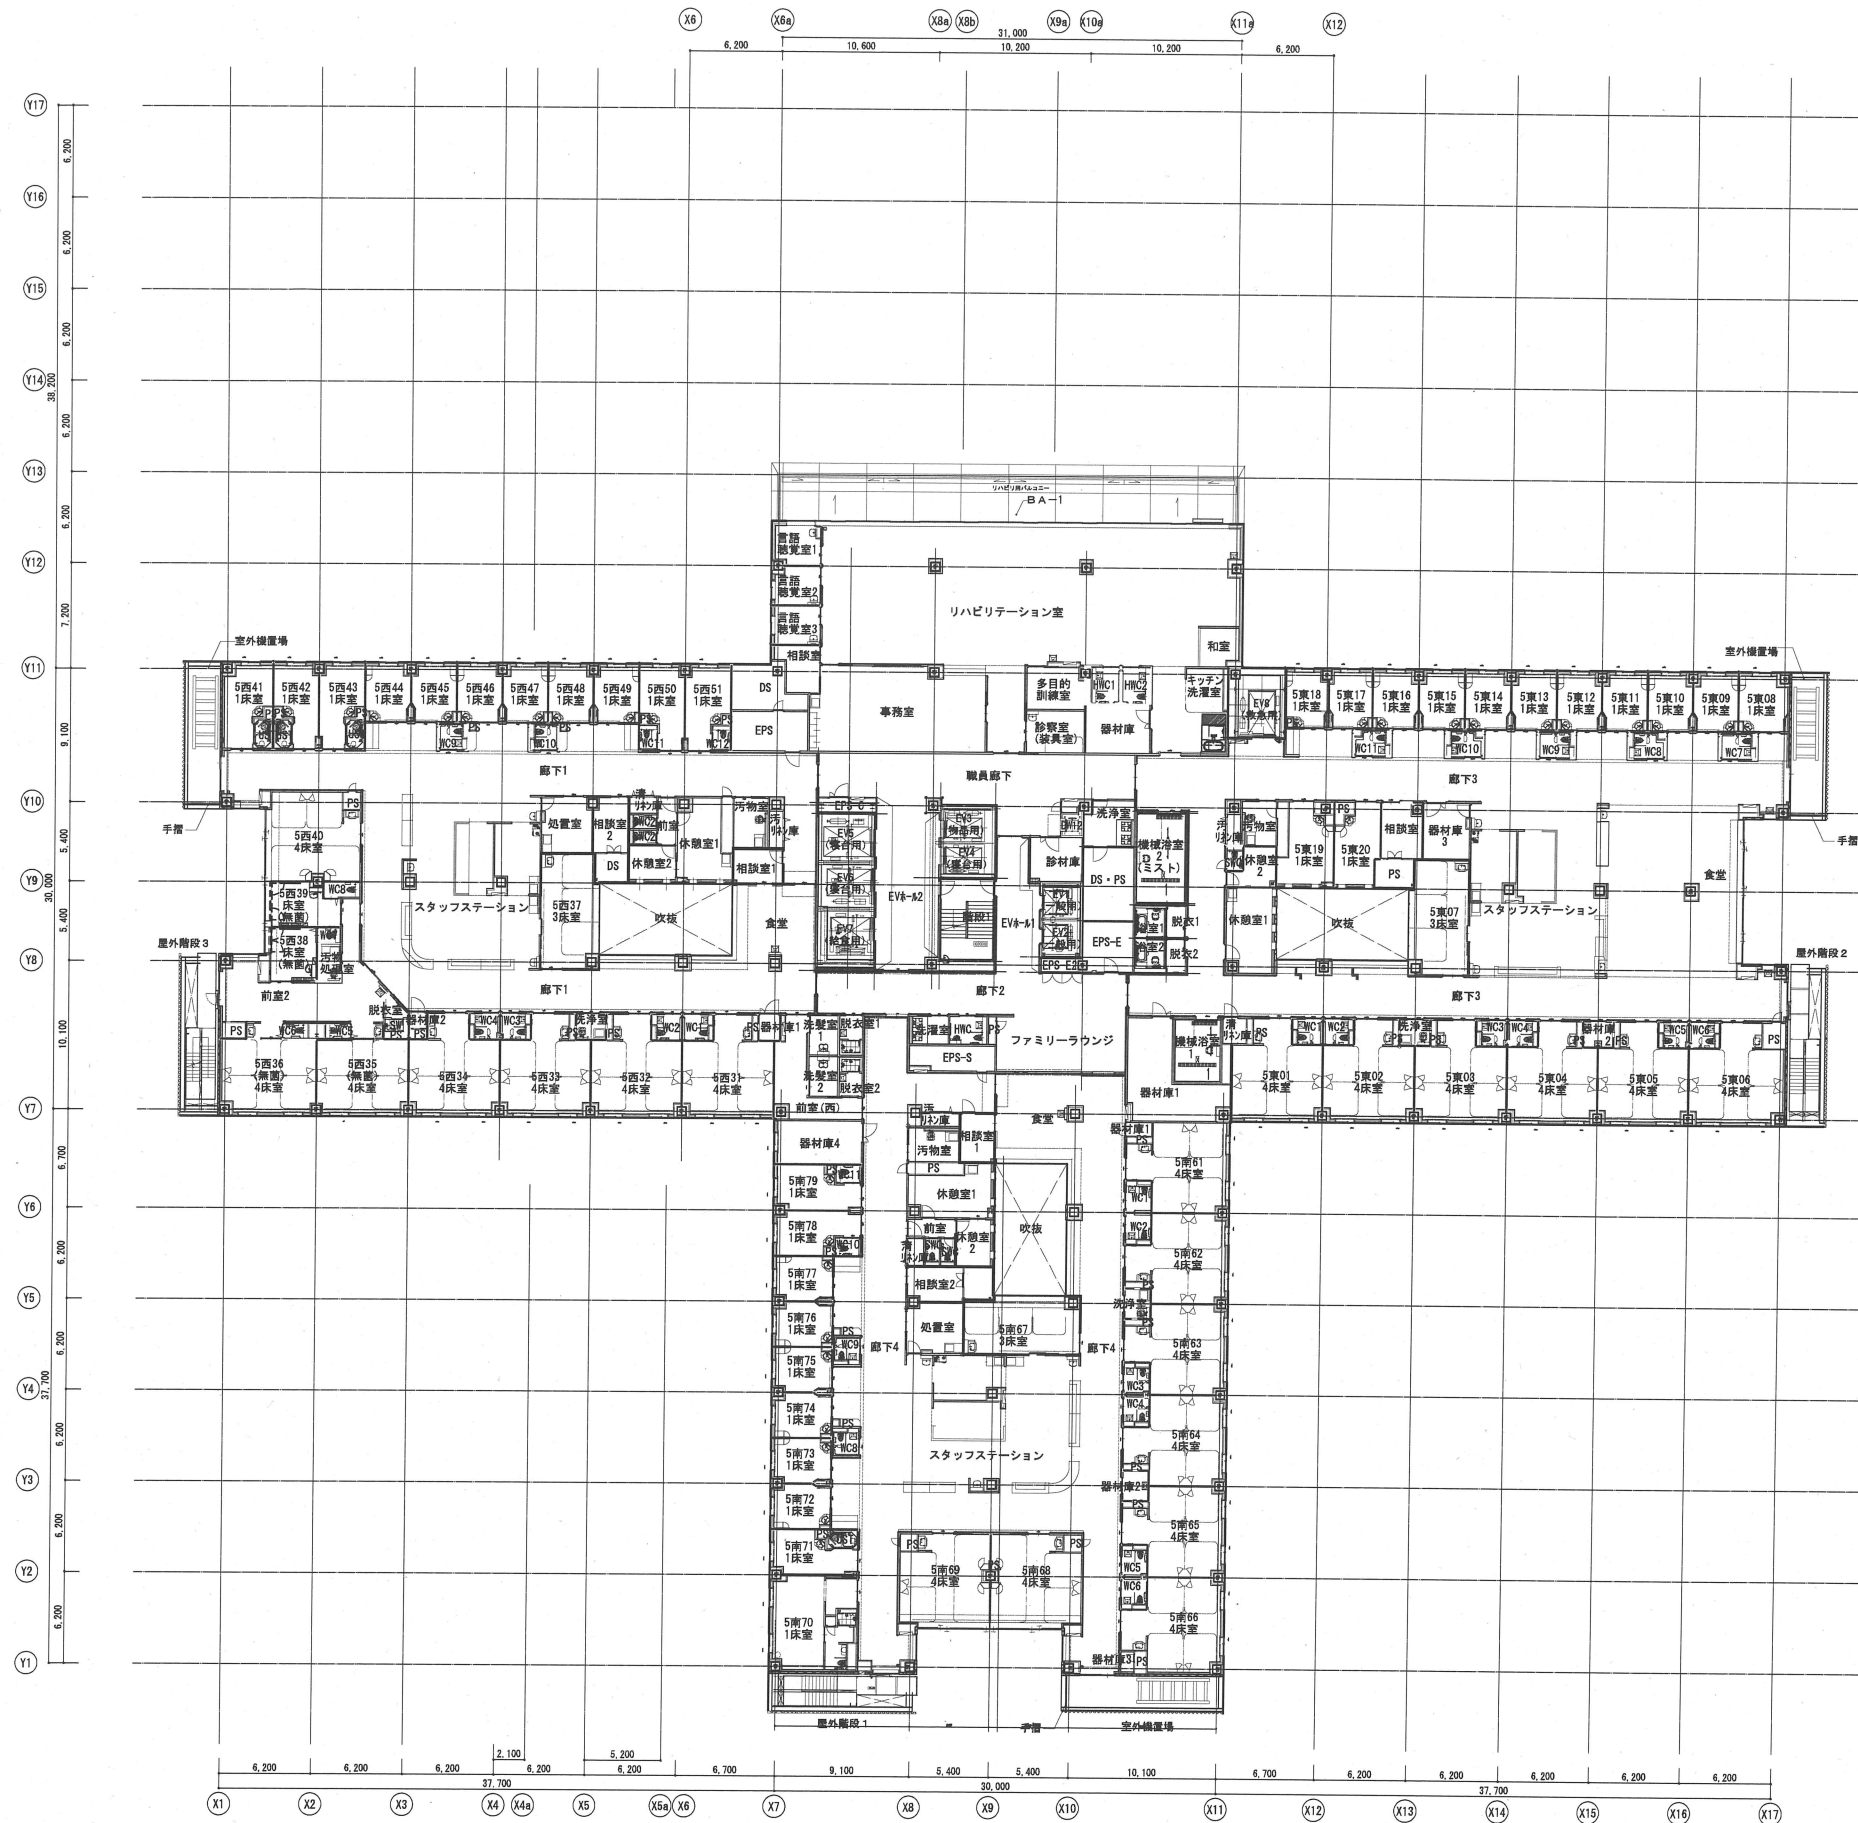

 株式会社 山下設計 YAMASHITA SEKKEI INC. ARCHITECTS ENGINEERS & CONSULTANTS	資格/番号	記名	捺印	製 図	換 図	検品検査	訂正	特記	芳賀赤十字病院移転新築工事 (建築主体工事)	図面内容 5階平面図	図面番号 1048
	代 表 設計者	一般建築士 第274763号	佐藤 利也		2016.03.18	2016.03.25					

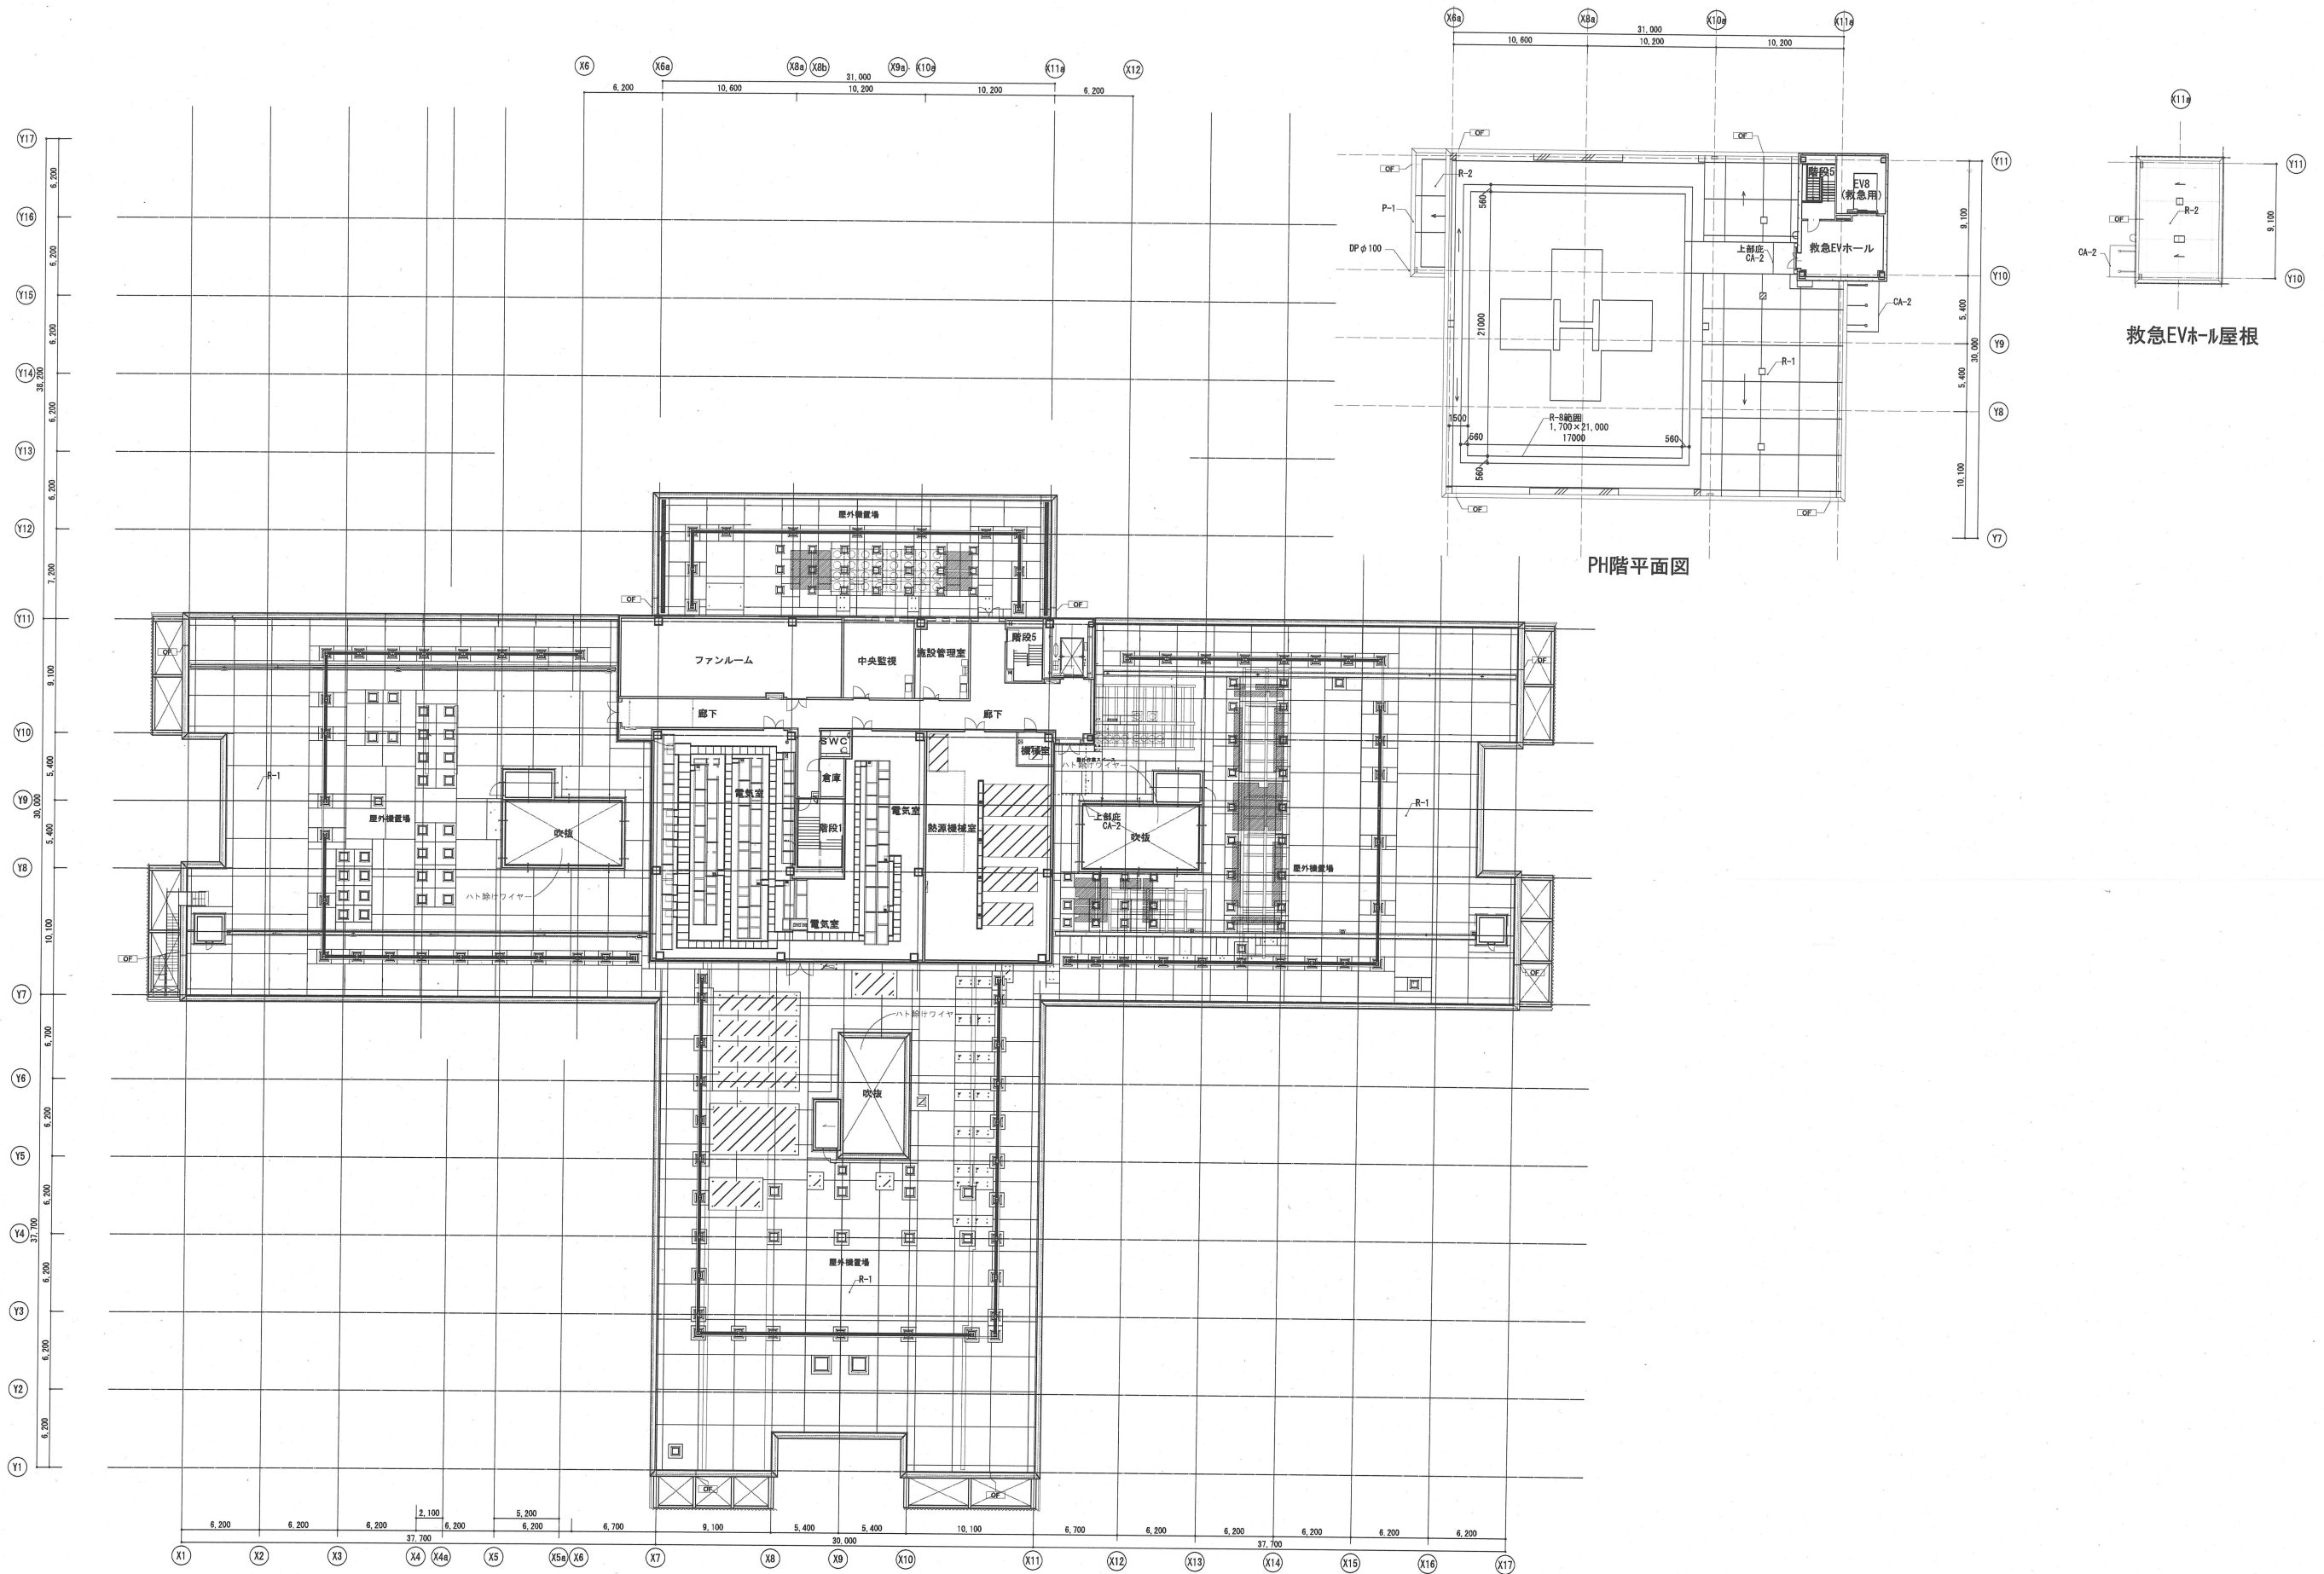

PH階平面図

救急EVホール屋根

完成図
2018年12月1日